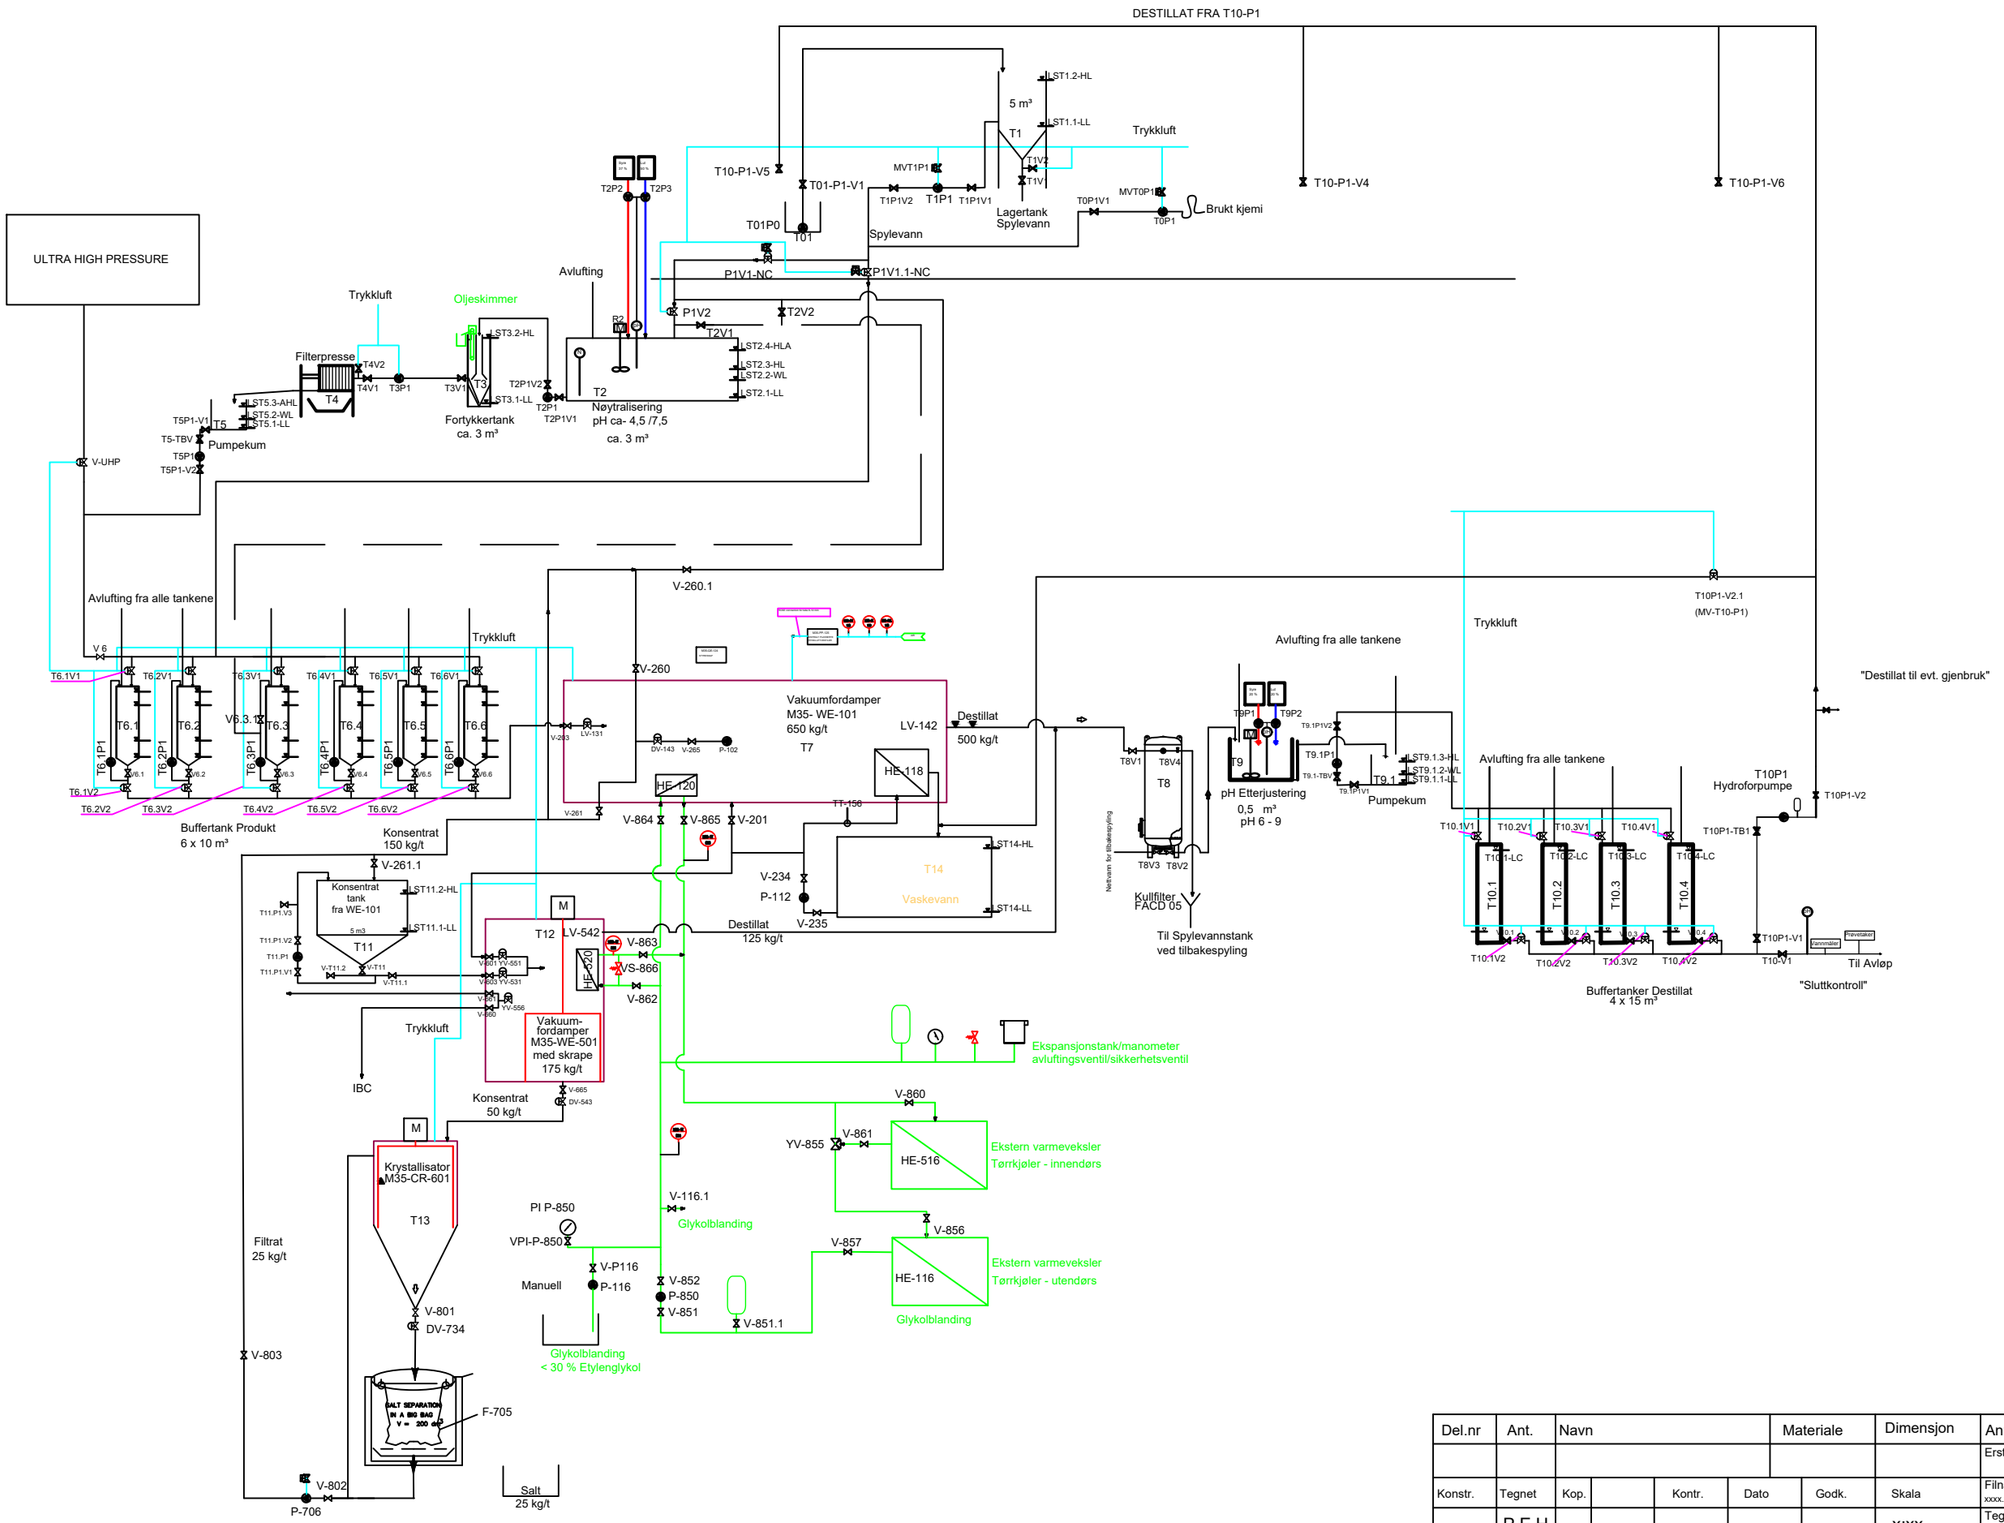

Nr	Ant	Endring	Dato	Inf.	Godk.

Del.nr	Ant.	Navn	Materiale	Dimensjon	Anmerkning	
					Erstatter	Erstattes av
Konstr.	Tegnet	Kop.	Kontr.	Dato	Godk.	Skala	Filnavn xxxx..DWG	Dato
	P.E.H					x:xx	Tegn.nr.: 01-12.06.2020

NOVATEK A.S
Masteveien 10, 1481 HAGAN Tlf.: 22 72 35 40
Postboks 13, 1483 HAGAN
web.: www.novatek.no e-mail.: firmapost@novatek.no

FLYTSKJEMA SAFECLEAN AS
AS BUILT 12062020